


PLAN DES RESEAUX


- REGARDS ET COFFRETS RESEAUX SOUPLES
- EAU POTABLE
- ELECTRICITE
- TELECOM
- REGARD DE BRANCHEMENT 1 USAGE
- CANDELABRE
- REGARD DE VISITE
- COFFRET FAUSSE COUPURE SUR DOMAINE PUBLIC

L'EMPLACEMENT DES RESEAUX ET DES EQUIPEMENTS TECHNIQUES EST FIGURE D'APRES LES PLANS DE RECOLEMENT DE CHAQUE CONCESSIONNAIRE

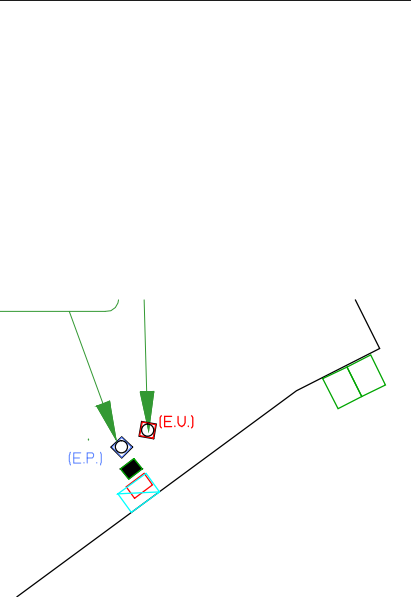


AGRANDISSEMENT - PLAN SANS ECHELLE

PLAN DE NIVELLEMENT APRES TRAVAUX ET COTE REPERE

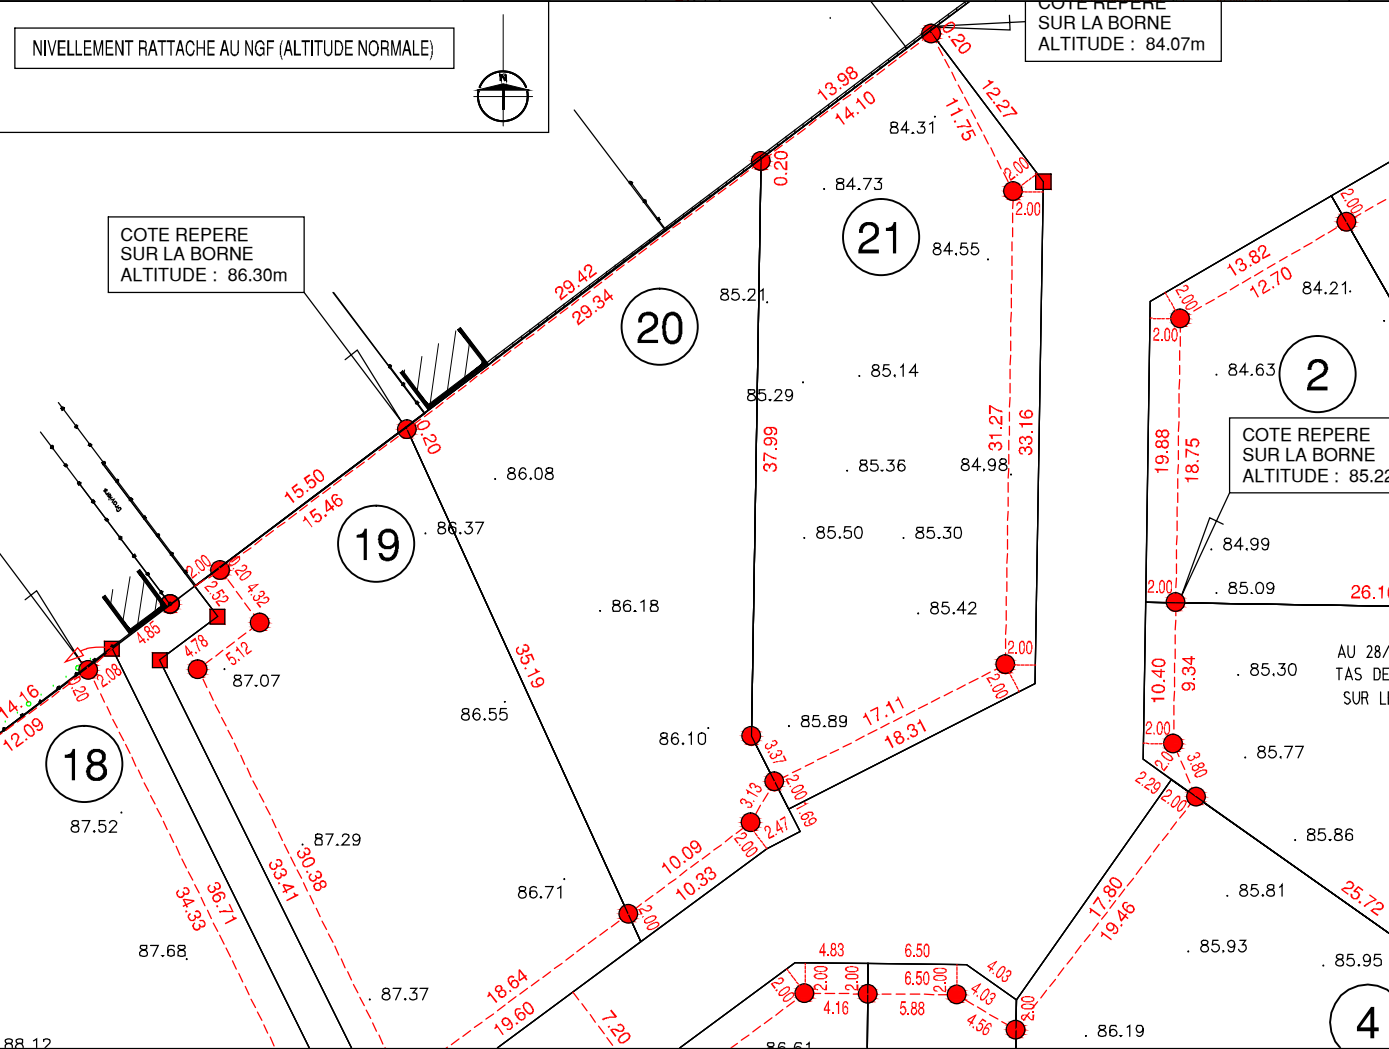

COORDONNEES DES POINTS PERIMETRIQUES DU LOT

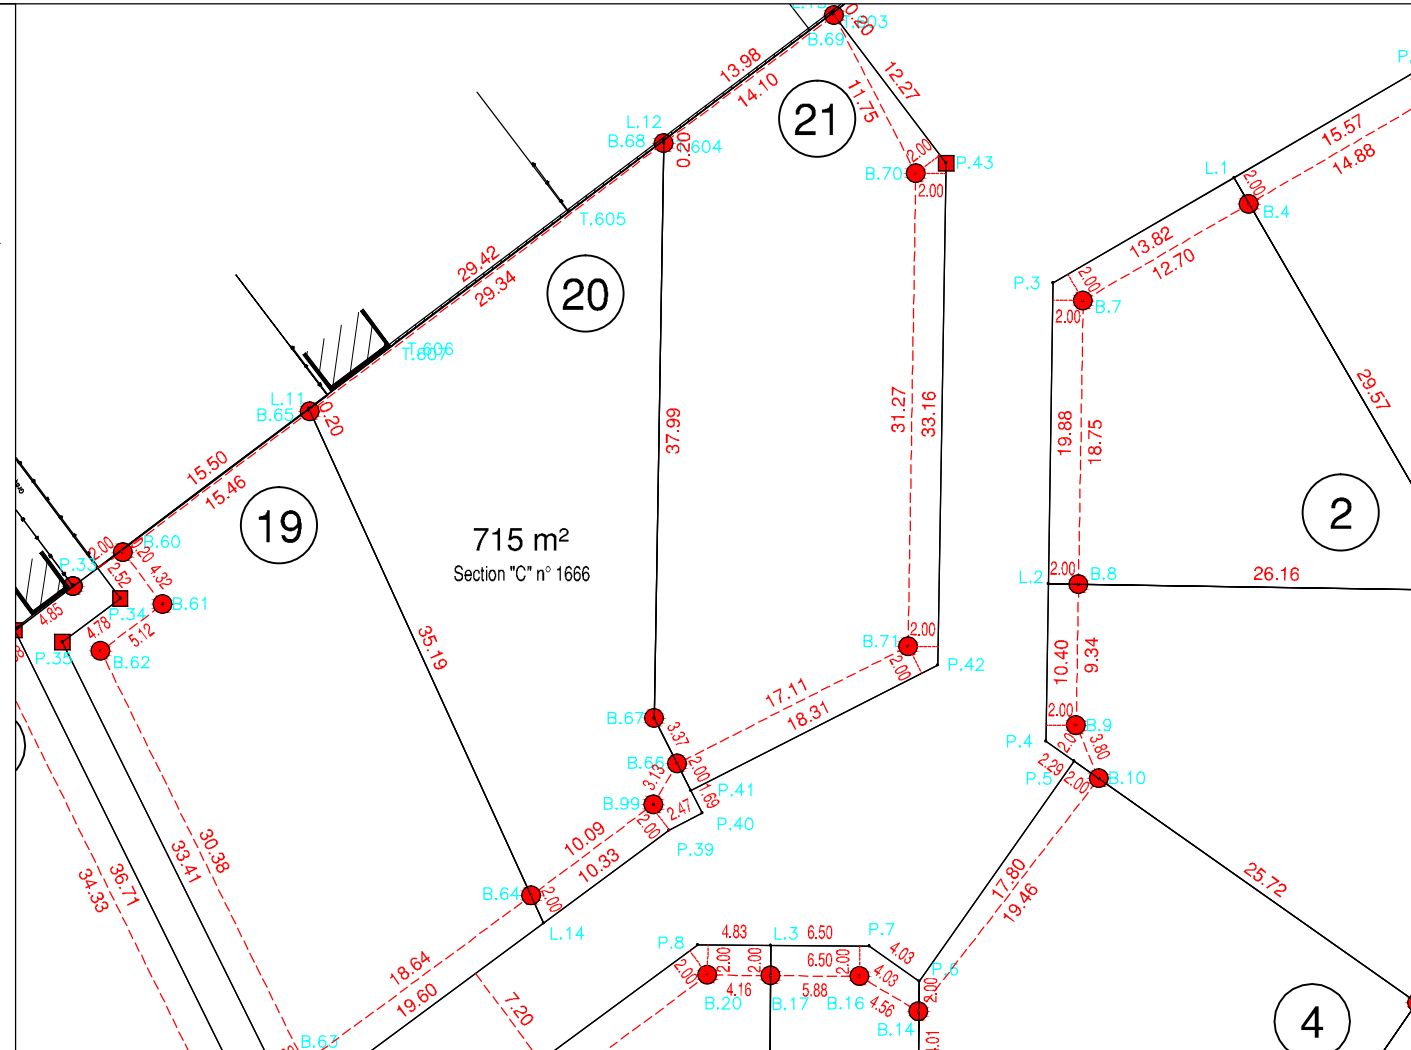

Lot :	20
Surface :	715 m²
Périmètre :	124.8695 m

Point	Implantation des sommets				Raccordements	
	X (m)	Y (m)	Gisement (gr)	Distance (m)	Rayon (m)	Surface (m²)
B.67	1405043.969	6232217.863				
L.12	1405044.592	6232256.050	1.0387	38.1920		
T.605	1405038.296	6232251.321	258.9936	7.8748		
T.606	1405026.912	6232242.717	258.7975	14.2688		
T.607	1405026.514	6232242.379	255.1096	0.5228		
L.11	1405021.119	6232238.313	258.8874	6.7560		
L.14	1405036.656	6232204.300	172.7215	37.3935		
P.39	1405044.960	6232210.451	59.4132	10.3340		
P.40	1405047.162	6232211.567	70.1246	2.4688		
P.41	1405046.397	6232213.076	370.1246	1.6916		
B.67	1405043.969	6232217.863	370.1246	5.3671		



EQUIPE DE MAITRISE D'OEUVRE			Date : 26 / 03 / 2012				
AGENCE 7 LIEUX - mandataires Paysage et urbanisme SC Glangeaud Rachez 1 rue de l'Echappée 49123 Champotocé s/Loire tel : 02 41 39 73 13 / fax : 02 41 43 32 57	AMC Bureau d'études VRD 152 Avenue du Général Patton 49000 Angers tél : 02 41 60 50 02 / fax : 02 41 88 13 69	Hydratop Bureau d'études Eau et environnement Malvoisine 49460 Écuillé tél : 02 41 95 71 90 / fax : 02 41 95 71 91	Modification n°2 : 08 / 07 / 2013				
			<table><tr><td>STADE</td><td>PA</td></tr><tr><td>n° plan</td><td>10a</td></tr></table>	STADE	PA	n° plan	10a
STADE	PA						
n° plan	10a						